


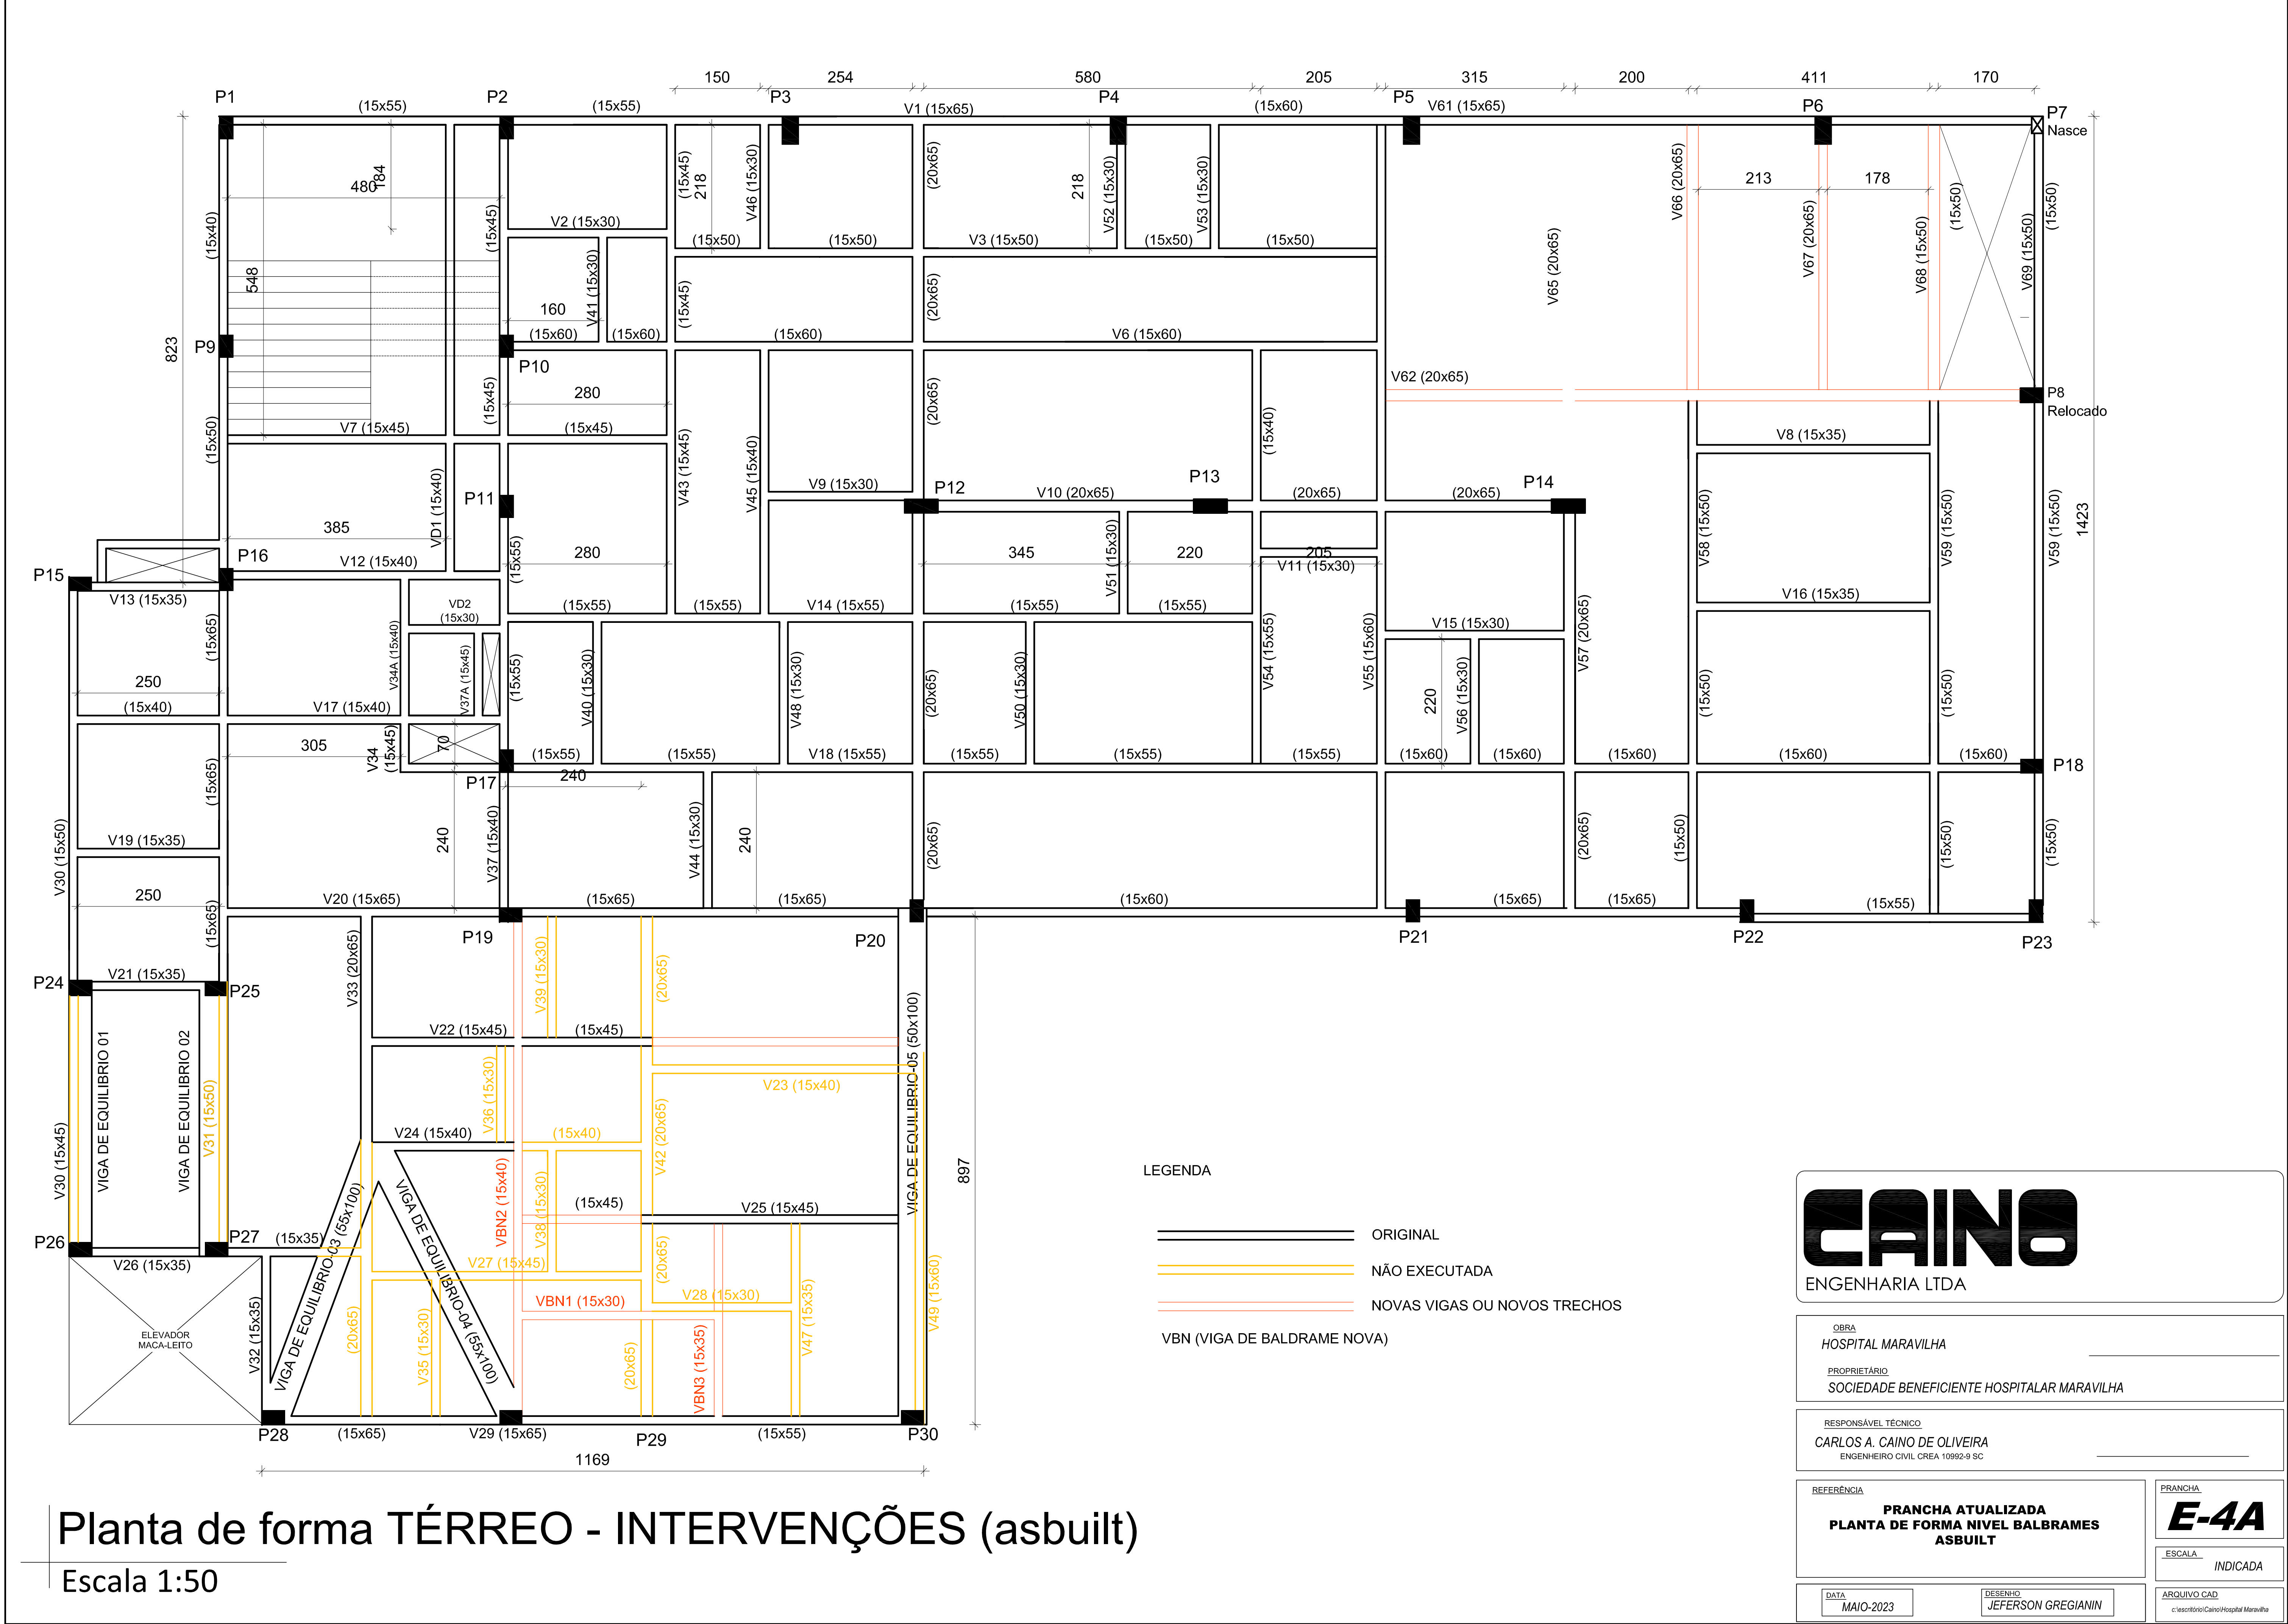

Planta de forma TÉRREO - INTERVENÇÕES (asbuilt)

Escala 1:50

CAINO

ENGENHARIA LTDA

OBRA

HOSPITAL MARAVILHA

PROPRIETÁRIO

SOCIEDADE BENEFICIENTE HOSPITALAR MARAVILHA

RESPONSÁVEL TÉCNICO

CARLOS A. CAINO DE OLIVEIRA

ENGENHEIRO CIVIL CREA 10992-9 SC

REFERÊNCIA

PRANCHA ATUALIZADA

PLANTA DE FORMA NÍVEL BALBRAMES

ASBUILT

PRANCHA

E-4A

ESCALA

INDICADA

DATA

MAIO-2023

DESENHO

JEFFERSON GREGIANIN

ARQUIVO CAD

c:\escritorio\CAINO\Hospital Maravilha